




ASBUILT DRAWING

PROGRAM :

PROGRAM PENUNJANG
 URUSAN PEMERINTAHAN
 DAERAH KABUPATEN/KOTA

KEGIATAN :

PEMELIHARAAN BARANG
 MILIK DAERAH PENUNJANG
 URUSAN PEMERINTAHAN
 DAERAH

PEKERJAAN :

REHAB HALAMAN TAMAN
 MAKAM PAHLAWAN

NAMA GAMBAR :

No.	Revisi/Amend	Detail

DIGAMBAR :

Yoni
 YONI
 PAKAR



DIPERIKSA :

OK. TANJUNGSARAJAYA


Yoni
 YONI
 CHARTER

Proyek	DAERAH SORAB	Skala
Tahun	JUNI 2020	1
Revisi	1 - 100	



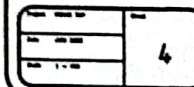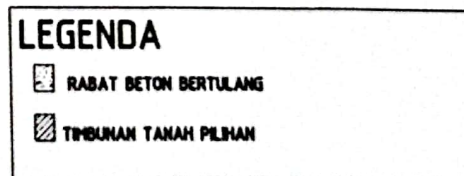

A

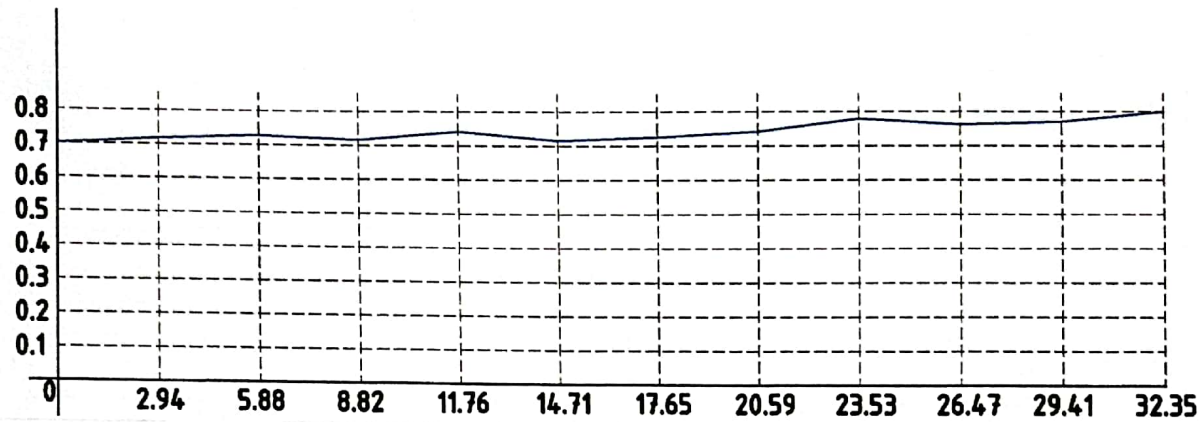

1	0	0.700
2	2.94	0.717
3	5.88	0.727
4	8.82	0.716
5	11.76	0.743
6	14.71	0.716
7	17.65	0.727
8	20.59	0.742
9	23.53	0.779
10	26.47	0.762
11	29.41	0.771
12	32.35	0.803
T. rata2		0.741



PEMERINTAH KABUPATEN/KOTA
DAERAH KABUPATEN/KOTA

ASBUILT DRAWING

PROGRAM :

PROGRAM PENUNJANG
URUSAN PEMERINTAHAN
DAERAH KABUPATEN/KOTA

KEGIATAN :

PEMELIHARAAN BARANG
MILIK DAERAH PENUNJANG
URUSAN PEMERINTAHAN
DAERAH

PEKERJAAN :

REHAB HALAMAN TAMAN
MAKAM PAHLAWAN

NAMA GAMBAR :

DIAGRAM LABEL
TANAH

No.	Revisi/Perbaikan	Tgl.

DITAMBAH :

[Signature]
KEPALA BIDANG
PEMERINTAHAN


DITAMBAH :
OK. TANAH DAN BANGUNAN

[Signature]
KEPALA BIDANG
PEMERINTAHAN


Revisi	Revisi	Revisi

5

B

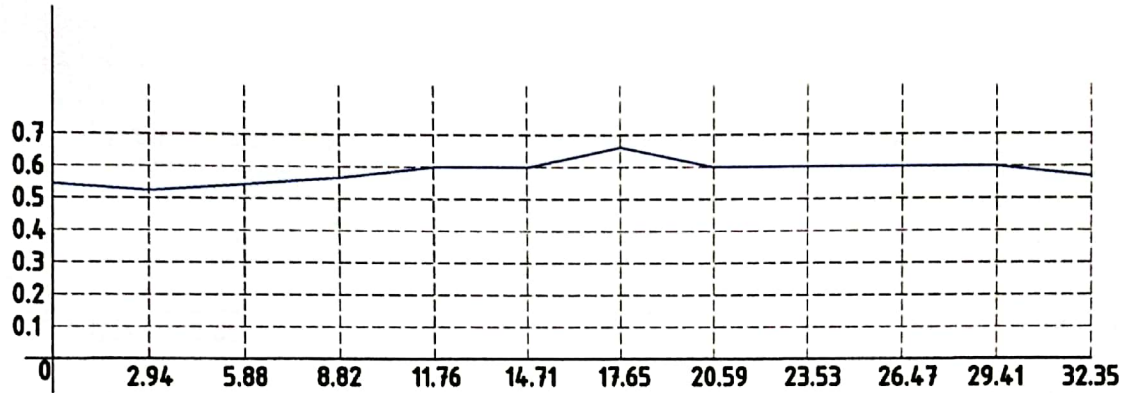

1	0	0.544
2	2.94	0.542
3	5.88	0.544
4	8.82	0.566
5	11.76	0.600
6	14.71	0.600
7	17.65	0.633
8	20.59	0.600
9	23.53	0.600
10	26.47	0.600
11	29.41	0.600
12	32.35	0.568
T. rata2		0.583

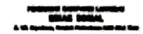

ASBUILT DRAWING

PROGRAM :

**PROGRAM PENUNJANG
URUSAN PEMERINTAHAN
DAERAH KABUPATEN/KOTA**

KEGIATAN :

PEMELIHARAAN BARANG
MILIK DAERAH PENUNJANG
URUSAN PEMERINTAHAN
DAERAH

PEKERJAAN :

REHAB HALAMAN TAMAN MAKAM PAHLAWAN

NAMA GAMBAR :

DIAGRAM TABEL
TANAH

No.	Revision / Issues	Date
-----	-------------------	------

DIGAMBY :




ASBUIT DRAWING		
PROGRAM :		
PROGRAM PENUNJANG URUSAN PEMERINTAHAN DAERAH KABUPATEN/KOTA		
KEGIATAN :		
PEMELIHARAAN BARANG MILIK DAERAH PENUNJANG URUSAN PEMERINTAHAN DAERAH		
PEKERJAAN :		
REHAB HALAMAN TAMAN MAKAM PAHLAWAN		
NAMA GAMBAR :		
DIAGRAM TABEL TANAH		
No.	Revisi/Koreksi	Date

D

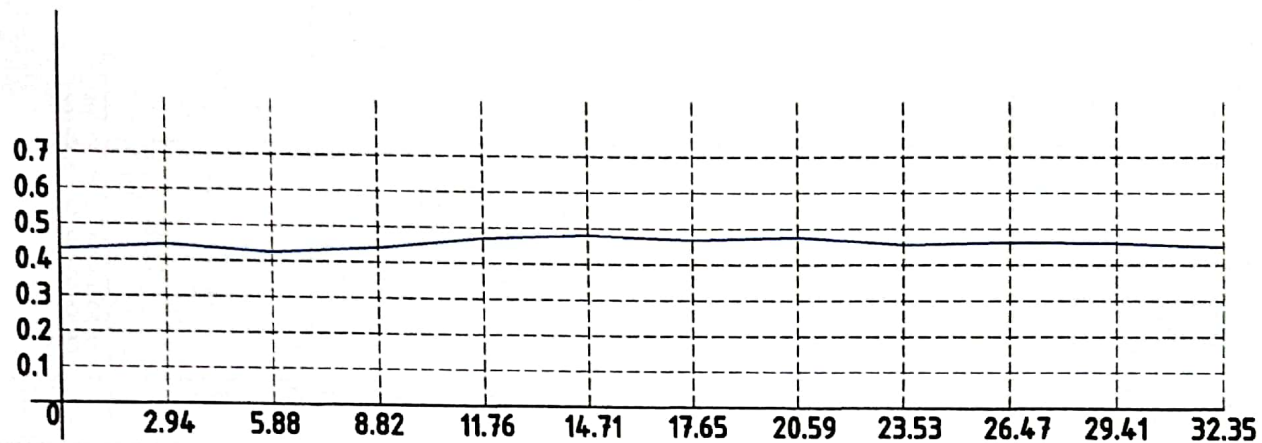

1	0	0.431
2	2.94	0.445
3	5.88	0.426
4	8.82	0.442
5	11.76	0.470
6	14.71	0.481
7	17.65	0.469
8	20.59	0.477
9	23.53	0.457
10	26.47	0.464
11	29.41	0.460
12	32.35	0.452
T. rata2		0.456




ASBUILT DRAWING

PROGRAM :

PROGRAM PENUNJANG
URUSAN PEMERINTAHAN
DAERAH KABUPATEN/KOTA

KEGIATAN :

PEMELIHARAAN BARANG
MILIK DAERAH PENUNJANG
URUSAN PEMERINTAHAN
DAERAH

PEKERJAAN :

REHAB HALAMAN TAMAN
MAKAM PAHLAWAN

NAMA GAMBAR :

DIAGRAM TABEL
TANAH

No. Revisi/Amend. Date

DIGAMBAR :


[Signature]
YUSUF HENDRI
Pemerancang

DIPERIKSA :
CV. TANJUNG SARADEN JAYA

[Signature]
DIPERIKSA
KORAN

Page 8 of 8
Date 1 - 10

E

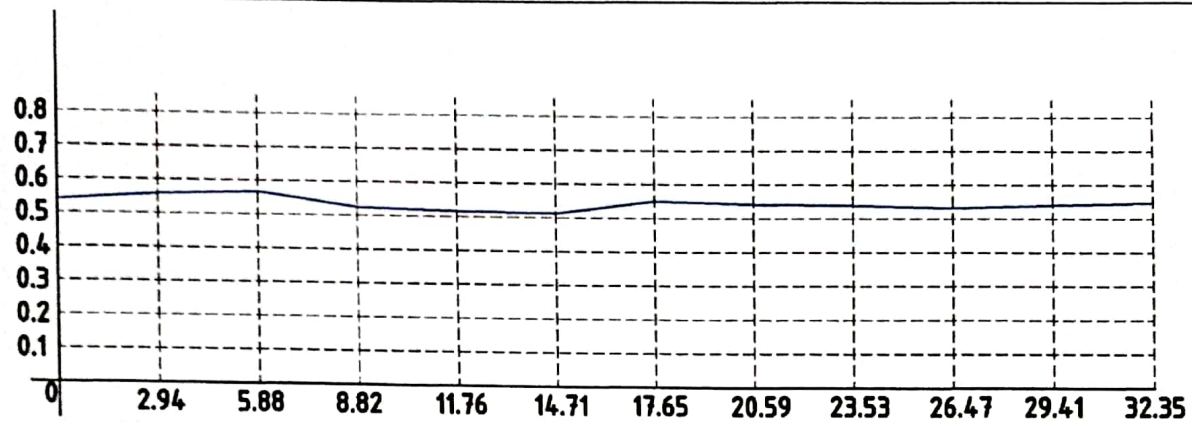

1	0	0.539
2	2.94	0.558
3	5.88	0.568
4	8.82	0.524
5	11.76	0.517
6	14.71	0.513
7	17.65	0.551
8	20.59	0.542
9	23.53	0.542
10	26.47	0.532
11	29.41	0.541
12	32.35	0.541
T. rata2		0.539



DAERAH KABUPATEN/KOTA

ASBUILT DRAWING

PROGRAM :

PROGRAM PENUNJANG
URUSAN PEMERINTAHAN
DAERAH KABUPATEN/KOTA

KEGIATAN :

PEMELIHARAAN BARANG
MILIK DAERAH PENUNJANG
URUSAN PEMERINTAHAN
DAERAH

PEKERJAAN :

REHAB HALAMAN TAMAN
MAKAM PAHLAWAN

NAMA GAMBAR :

DIAGRAM TABEL
TANAH

No.	Revisi/Revisi	Date

DIGAMBAR :

[Signature]
YUNI KUTUBUN
Pekerja


DIPERIKSA :
DR. YUSMAN SHALIM JAH

[Signature]
YUNI KUTUBUN
Pekerja

Revisi	Revisi	Revisi

9

F

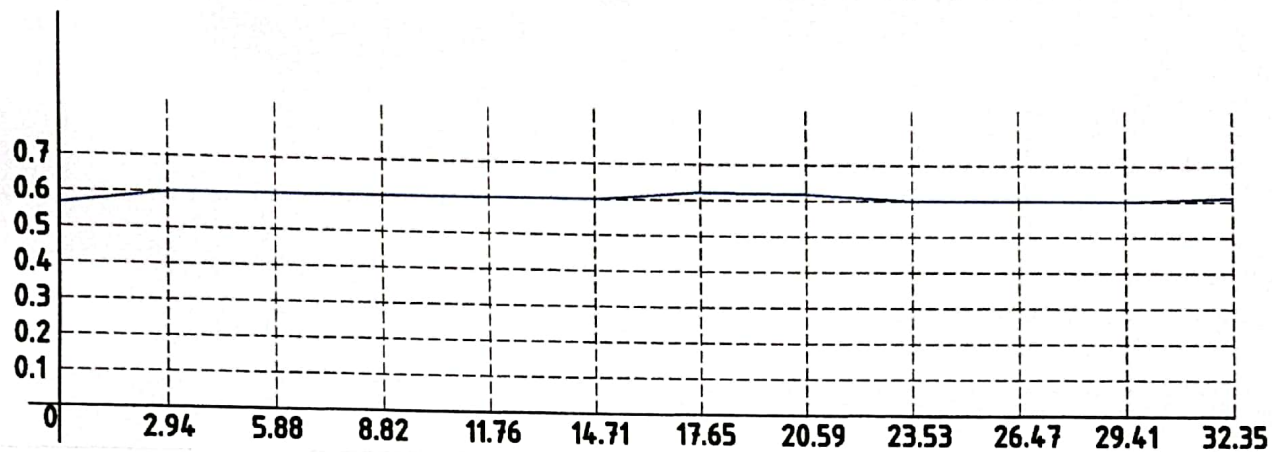

1	0	0.566
2	2.94	0.600
3	5.88	0.600
4	8.82	0.600
5	11.76	0.600
6	14.71	0.600
7	17.65	0.623
8	20.59	0.619
9	23.53	0.600
10	26.47	0.600
11	29.41	0.600
12	32.35	0.612
T. rata2		0.601



DINAS SOSIAL

**ASBUILT
DRAWING**

PROGRAM :

PROGRAM PENUNJANG
URUSAN PEMERINTAHAN
DAERAH KABUPATEN/KOTA

KEGIATAN :


PEMELIHARAAN BARANG
MILIK DAERAH PENUNJANG
URUSAN PEMERINTAHAN
DAERAH

PEKERJAAN :

REHAB HALAMAN TAMAN
MAKAM PAHLAWAN

NAMA GAMBAR :
**DIAGRAM TABEL
TANAH**

No.	Revisi/Perbaikan	Date

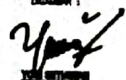
DIGAMBAR :

YANA

DIPERIKSA :

TORI

Project Name	Date
Scale	10

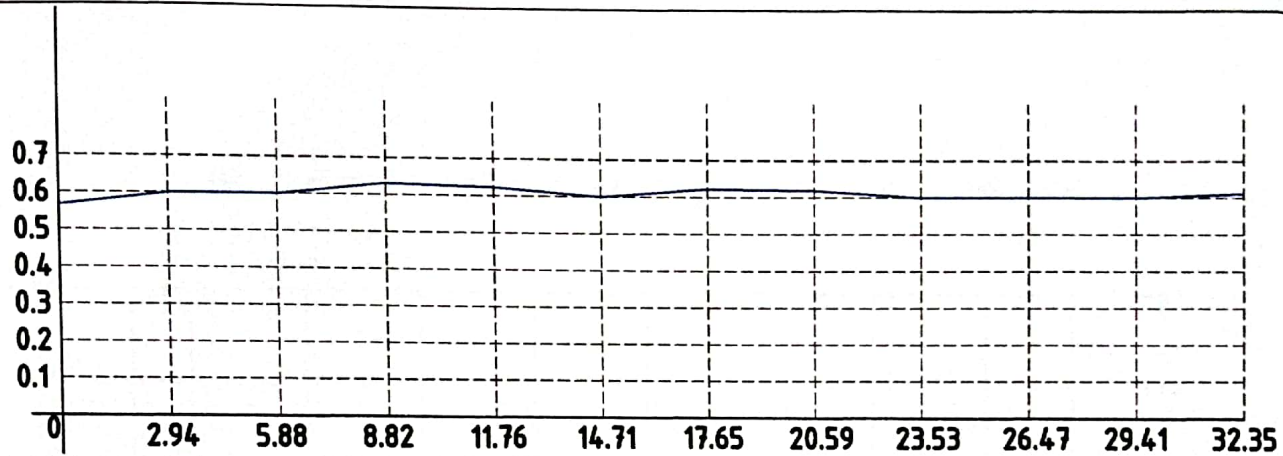G



1	0	0.566
2	2.94	0.600
3	5.88	0.600
4	8.82	0.632
5	11.76	0.624
6	14.71	0.600
7	17.65	0.623
8	20.59	0.619
9	23.53	0.600
10	26.47	0.600
11	29.41	0.600
12	32.35	0.612
T. rata2		0.606



PEMERINTAH KABUPATEN/KOTA
DAERAH KABUPATEN/KOTA

ASBUILT DRAWING

PROGRAM :

PROGRAM PENUNJANG
URUSAN PEMERINTAHAN
DAERAH KABUPATEN/KOTA

KEGIATAN :

PEMELIHARAAN BARANG
MILIK DAERAH PENUNJANG
URUSAN PEMERINTAHAN
DAERAH

PEKERJAAN :

REHAB HALAMAN TAMAN
MAKAM PAHLAWAN

NAMA GAMBAR :

DIAGRAM TABEL
TANAH

No.	Revisi/Status	Isi

DIGAMBAR :


[Signature]
KORPORASI
PENGUKUT

DIPERIKSA :

OL. TOLAKO SAKUDINA JAYA

[Signature]
KORPORASI
PENGUKUT


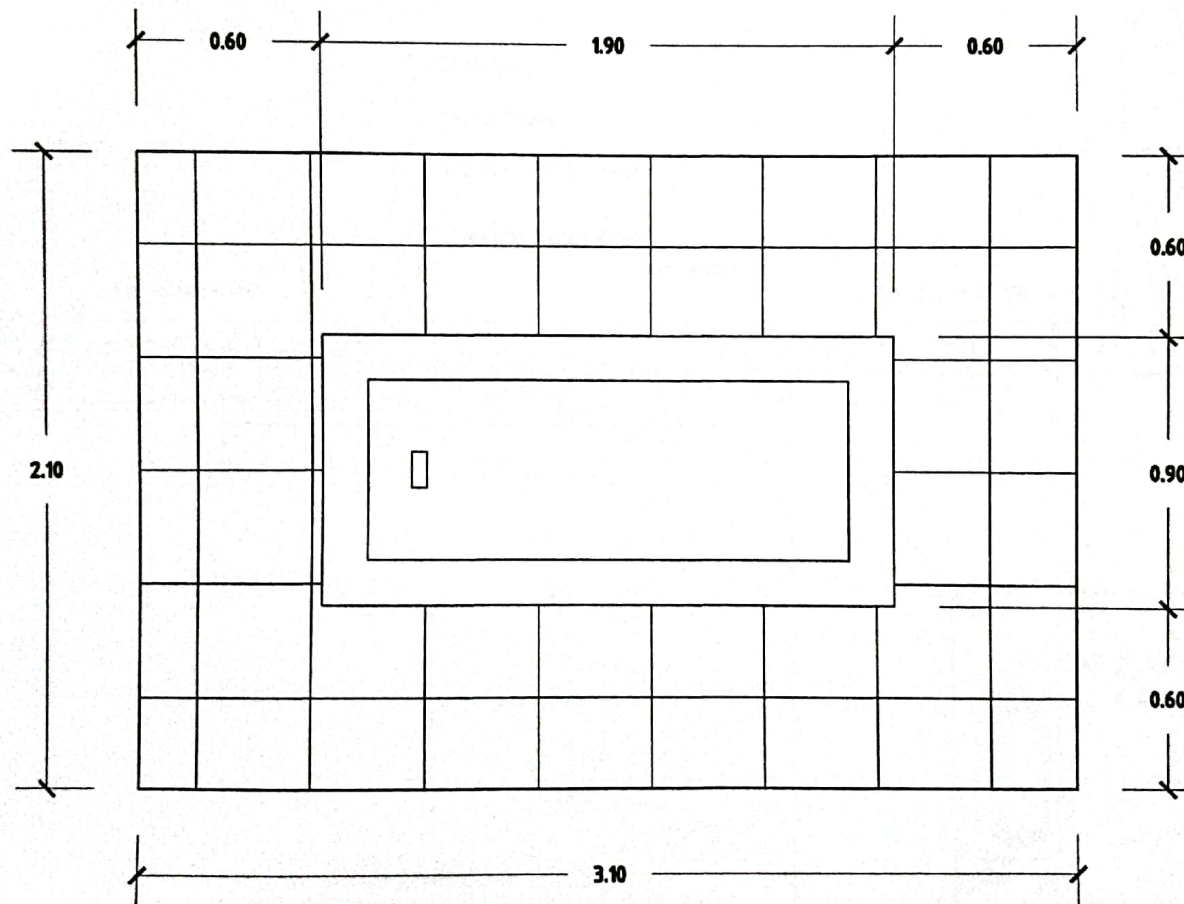


ASBUILT DRAWING

PROGRAM :

PROGRAM PENUNJANG
 URUSAN PEMERINTAHAN
 DAERAH KABUPATEN/KOTA

KEGIATAN :

PEMELIHARAAN BARANG
 MILIK DAERAH PENUNJANG
 URUSAN PEMERINTAHAN
 DAERAH

PEKERJAAN :

REHAB HALAMAN TAMAN
 MAKAM PAHLAWAN

NAMA GAMBAR :


DENAH MAKAM

No. Revisi / Nomor

DIBUAT :

DIPERIKSA :
 DR. HANANG SHALIM, S.P.A.

Page 12 of 12
 12

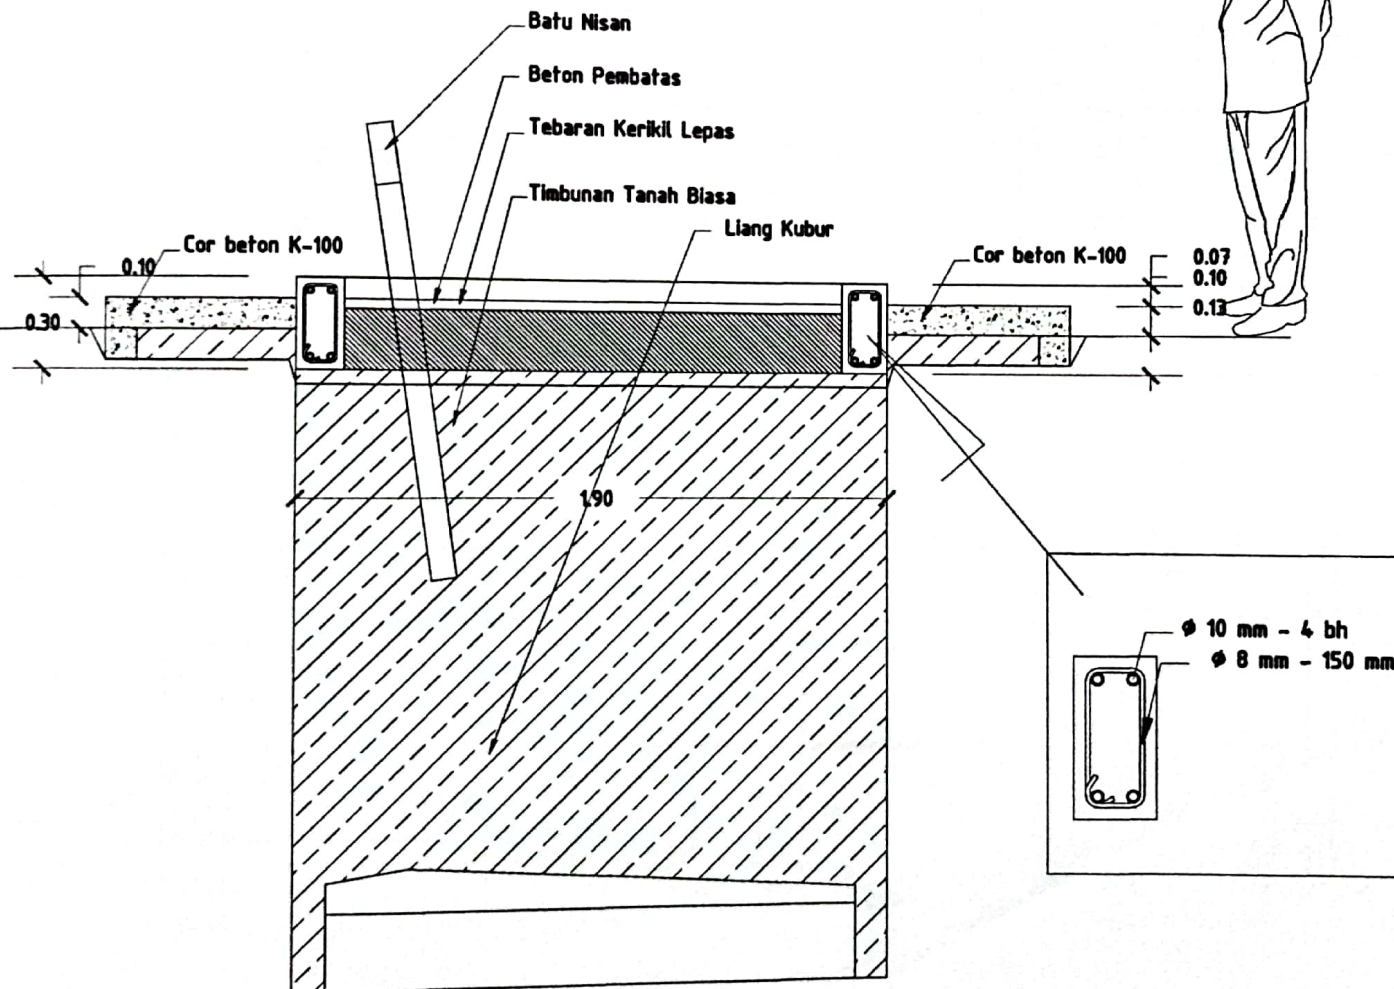

KABUPATEN/KOTA

ASBUILT DRAWING

PROGRAM :

PROGRAM PENUNJANG
URUSAN PEMERINTAHAN
DAERAH KABUPATEN/KOTA

KEGIATAN :

PEMELIHARAAN BARANG
MILIK DAERAH PENUNJANG
URUSAN PEMERINTAHAN
DAERAH

PEKERJAAN :

REHAB HALAMAN TAMAN
MAKAM PAHLAWAN

NAMA GAMBAR :

POTONGAN
HEMANJANG

No.	Revisi/Amend	Date

DISAHAB :





[Signature]
KORPORASI

DISAHAB :
DR. HJ. HANUNG SAKUBDA JAYA

[Signature]
KORPORASI

No.	Revisi/Amend	Date

13

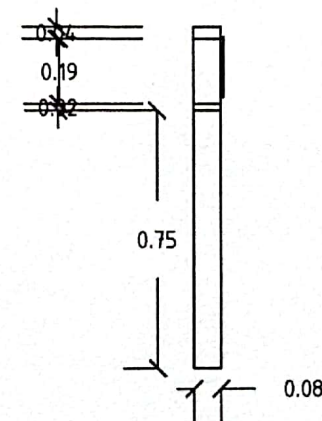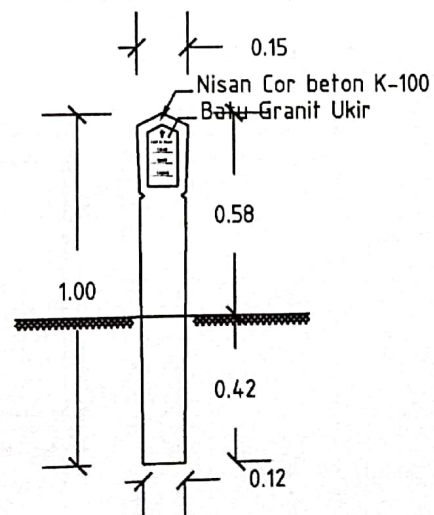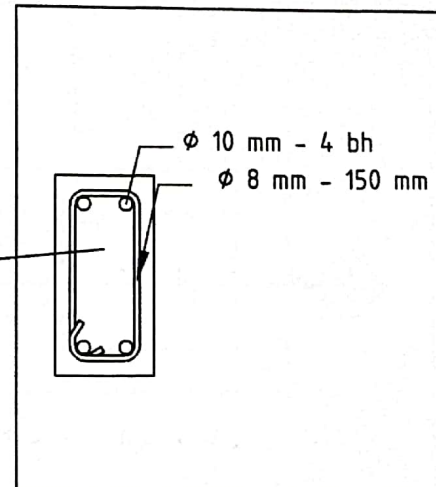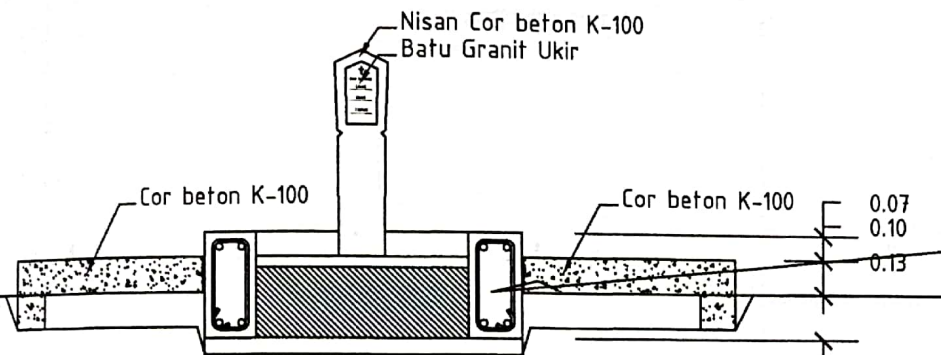


ASBUILT DRAWING

PROGRAM :

PROGRAM PENUNJANG
URUSAN PEMERINTAHAN
DAERAH KABUPATEN/KOTA

KEGIATAN :

PEMELIHARAAN BARANG
MILIK DAERAH PENUNJANG
URUSAN PEMERINTAHAN
DAERAH

PEKERJAAN :

REHAB HALAMAN TAMAN
MAKAM PAHLAWAN


NAMA GAMBAR :
POTONGAN
MELINTANG

No.	Revisi/Revisi	Revisi

DIREKTUR :
[Signature]
YOGI SETIAWAN
TUMBUK


DIREKTUR :
DR. HENDRIK HENDRIK
[Signature]
TUMBUK

Revisi	14
--------	----

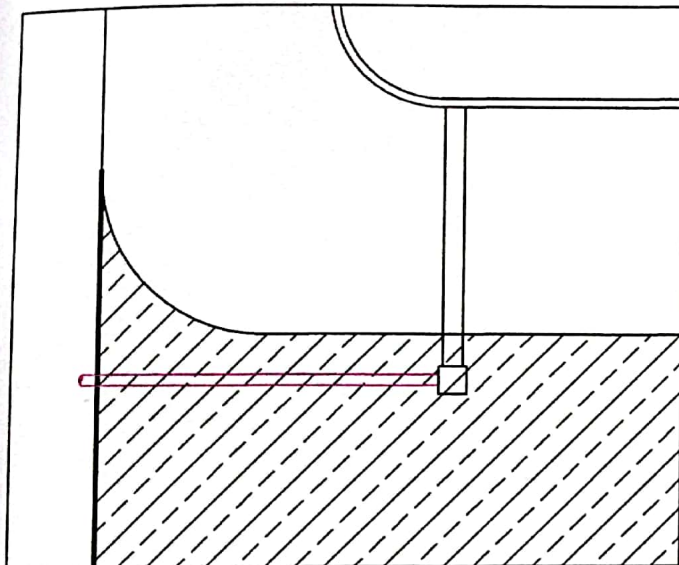


DENAH DRAINASE

Scale: 1:100

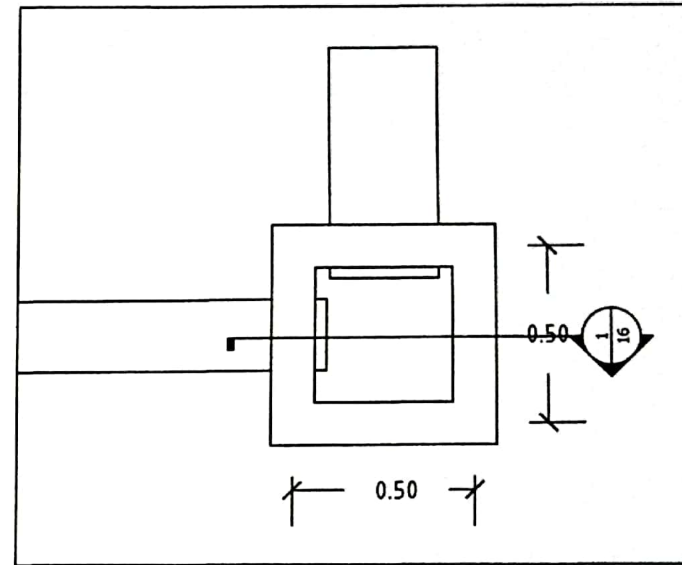

DENAH BOX CONTROL

Scale: 1:100

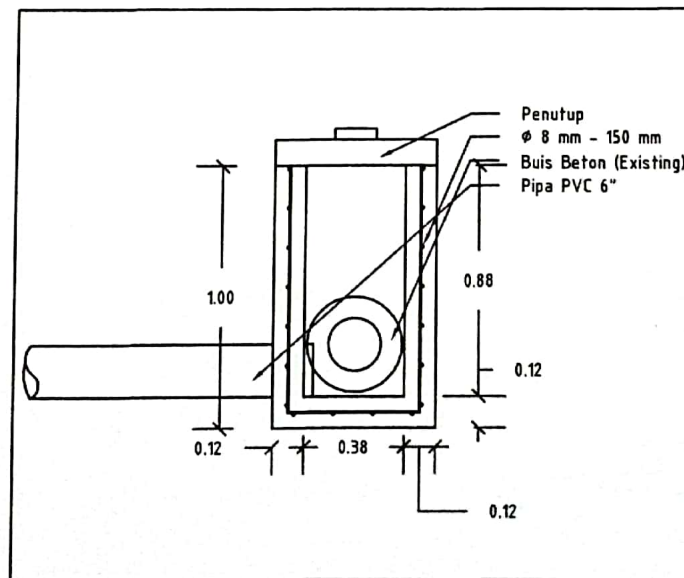

POTONGAN MELINTANG

Scale: 1:100




**ASBUILT
DRAWING**

PROGRAM :

PROGRAM PENUNJANG
URUSAN PEMERINTAHAN
DAERAH KABUPATEN/KOTA

KEGIATAN :

PEMELIHARAAN BARANG
MILIK DAERAH PENUNJANG
URUSAN PEMERINTAHAN
DAERAH

PEKERJAAN :

REHAB HALAMAN TAMAN
MAKAM PAHLAWAN

NAMA GAMBAR :

DRAINASE

No. Revisi/Amend. Date

Disetujui :

[Signature]
YOGI SUKAWATI
Pemb. Tek. & D.

Diperiksa :
OK. TUGAS DAN BAHAN JIKA

[Signature]
I. N. N. I.
Dit. Tek. & D.

No. Dokumen	15
No. Jilid	
No. Lembar	